ID LIVGEDINGET +328/8

Riksarkivet

RA-FF 2021/041150
Inkom: 2021-05-05
Avslutat:
Handläggare:

Beställning av inskrivningshandlingar

Uppgifter om fastigheten

Län	Södermanlands län
Kommun	Eskilstuna kommun
Församling	Torshälla församling
Fastighetsbeteckning	Eskilstuna Bisittaren 14
Fastighetens adress	Storgatan 7+9
Dåvarande fastighetsbeteckning	Eskilstuna Bisittaren 4+5

Kopiebeställning

Servitut Inskrivningsdatum: 1969, Aktnummer: 3418 611:70

Leveransuppgifter

Jag som beställer är	Företag
Organisation	Svensk Fastighetsförmedling
Beställare	Sara Lindstrand
Adress	Rådhustorget 5a
Postadress	632 20 Eskilstuna
Land	Sverige
Telefon dagtid	0706509300
E-post	sara.lindstrand@svenskfast.se
Jag vill få svar via	E-post

Inskrivningsdomaren
i Livgedingsdomsaga
Ink. 18 JUN 1969
Nr Lt 3418 19 69
Int

786/69

Servitutsavtal.

Mellan Undertecknade Georg Källkvist, ägare av fastigheten nr 14 i kv. Bisittaren, Torshälla, här kallad säljare, och Sven Erik Jonsson, ägare till fastigheten nr 15 i kv. Bisittaren, Torshälla, här kallad köpare, har följande avtal träffats:

Undertecknad säljare medgiver härmed rätt för köparen genom inteckning med servitut, att använda den avloppsledning som finnes nedlagd från den förvärvade tomten nr 15 i kv. Bisittaren till huvudledning i Storgatan. Köparen förbinder sig dock att vid reparationer av ledningen, utan annan kostnad, återställa såväl gångar som ev. planteringar i samma skick som före arbetets påbörjande.

Torshälla ~~Hem & Finbageri~~ Torshälla den 1 februari 1969.

Georg Källkvist ..... S.E. Jonsson .....

Säljare. Köpare.

Bevittnas:

V. Eriksson ..... Georg Bom .....

Att denna fotografiska kopia är likalydande med originalet; betygar ~~i tjänsten.~~

Sämtlen Kriden

18/6 Skand B Torsh

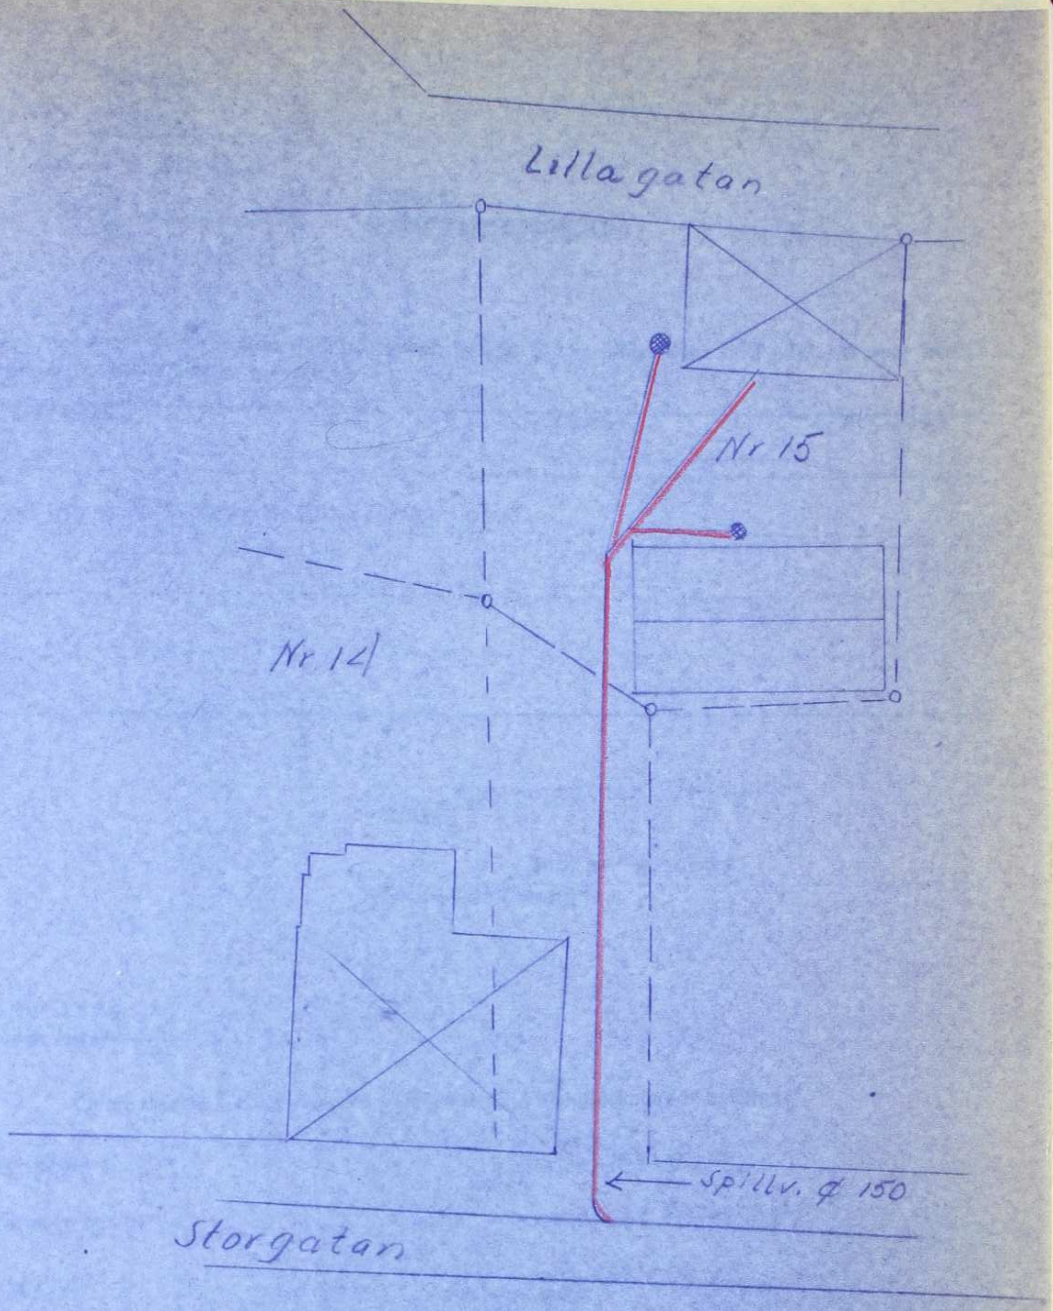

Servisledning Bisittaren №15		
Skala: 1:400	3/2 - 69.	SE 7

18/6 Skand B Torsh